

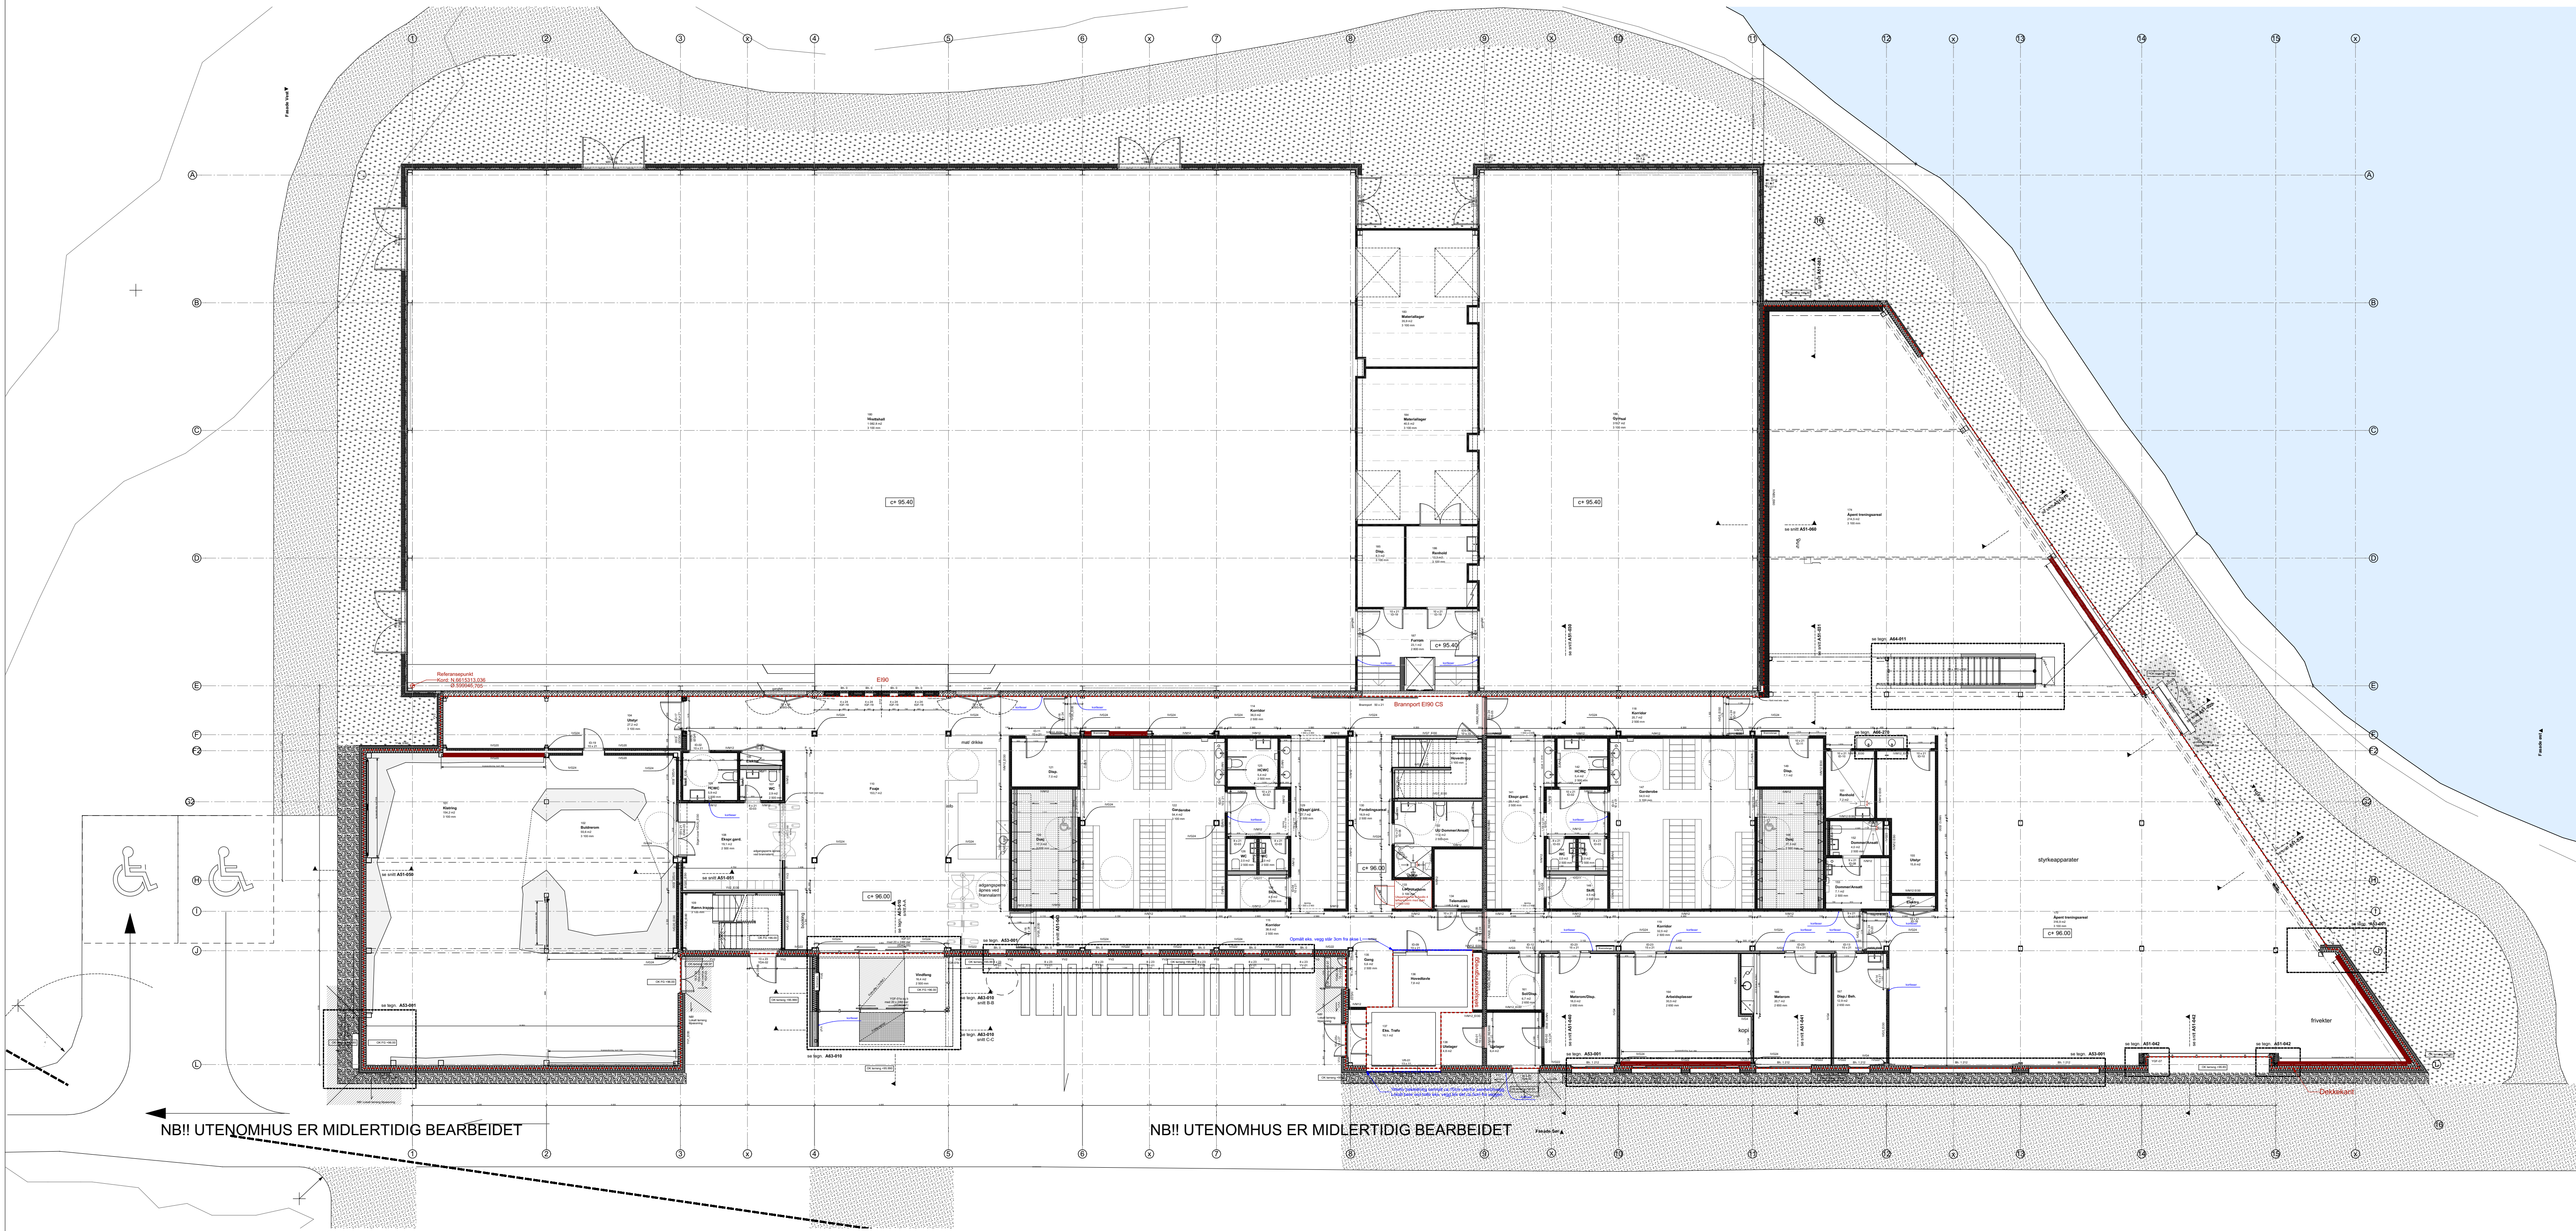


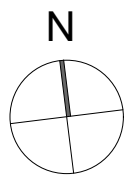

REV.	DATO	REV. OMFATTER	SIGN.	KONTR.
M	28.11.16	AS BUILT	MPH	LOM
L	25.10.16	Se tegn. A22-101.01 L	PT	LOM
K	12.09.16	Se tegn. A22-101.01 K	PT	LOM

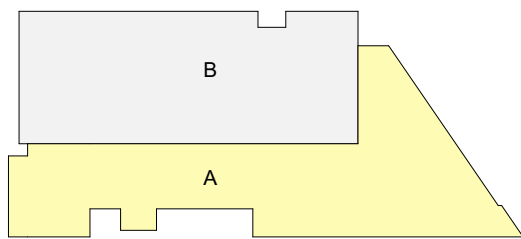

DYRØ & MOEN
ARKITEKTER
Hovfaret 4, 0275 Oslo + 47 23 32 74 70 post@dyrmoen.no
Dyrø og Moen AS Arkitekter MNAL

Plan 1. Etasje - oversikt 1:150

PROSJEKT	TEGN	KNTR	LOM	TEGNINGSNR
14-612	VV / PW			
STATUS	MAL	DATO		
AS BUILT	1:150	28.11.16		A22-101 M