

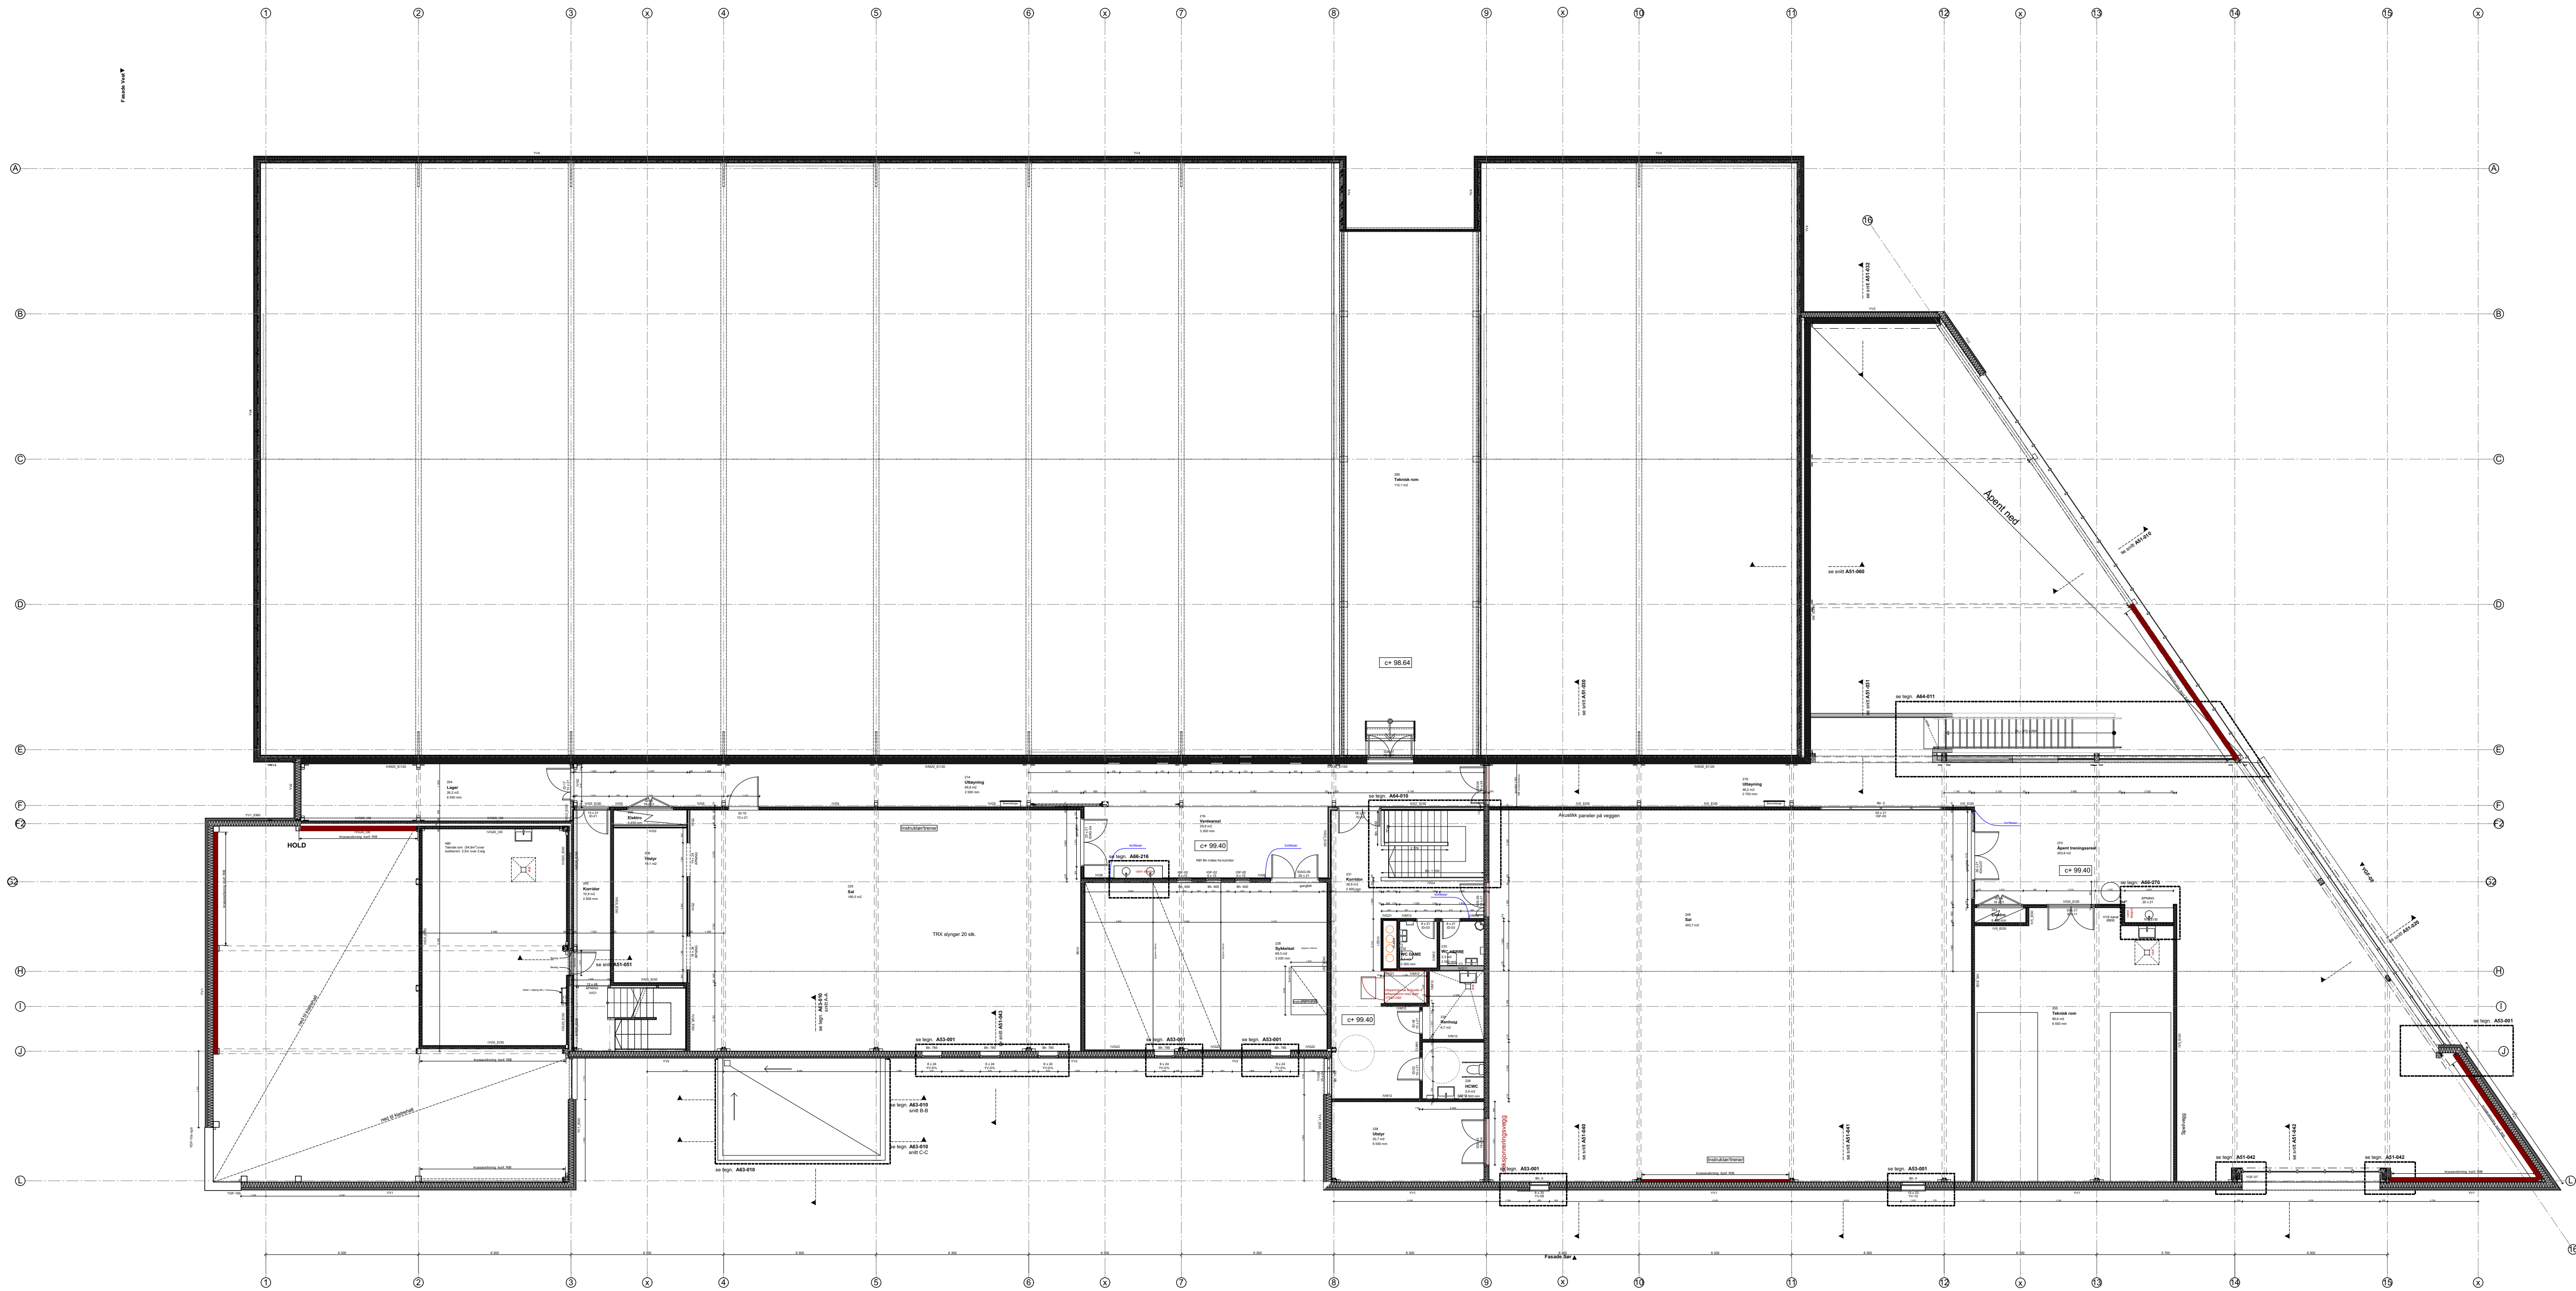


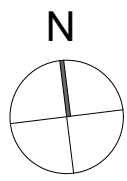

K	28.11.16	AS BUILT	MPH	LOM
J	25.10.16	Se tegn. nr. A22-102.01 J	PT	LOM
I	12.08.16	Se tegn. nr. A22-102.01 I	PT	LOM
H	08.07.16	Se tegn. nr. A22-102.01 H	MPH	PT
G	29.06.16	Se tegn. nr. A22-102.01 G	PT	LOM
F	10.06.16	Se tegn. nr. A22-102.01 F og nr. A22-102.02 B	PT	LOM
E	31.05.16	Se tegn. nr. A22-102.01 E	PT	LOM
D	25.05.16	Se tegn. nr. A22-102.01 D	PT	LOM
C	12.05.16	Se tegn. nr. A22-102.01 C	PT	LOM
B	06.05.16	Se tegn. nr. A22-102.01	PT	LOM
REV.	DATO	REV. OMFATTER	SIGN.	KONTR.

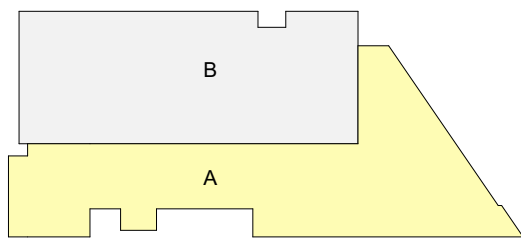

DYRØ & MOEN
ARKITEKTER
Hovfaret 4, 0275 Oslo + 47 23 32 74 70 post@dyromoen.no
Dyrø og Moen AS Arkitekter MINAL

Plan 2. Etasje - oversikt 1:150

PROSJEKT	TEGN.	KNTR.	LOM	TEGNINGSNR.
14-612	VV / PW			
STATUS	MAL	DATO		A22-102 K
AS BUILT	1:150	28.11.16		