


PLAN 01

Rev.	Dato	Beskrivelse	FHA	PWS	PWS
F1-1	2017-08-30	Som bygget			

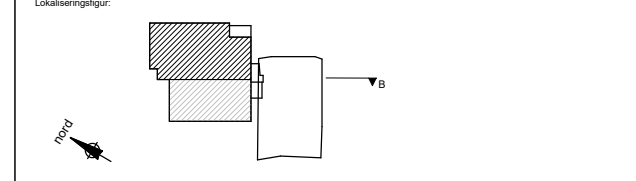

- ARK/ LARK/ RIB/ RIVA/ RIaku/ RIByfr:
- RIB:
- RIG:
- TEKNISK: GK NORGE, Tromsø
- RIE:
- RIV:

**Norconsult**  
 Adresse: Pb 226, 0263 Tromsø  
 Telefon: +47 77 66 70 80  
 Oppdragsansvarlig: Peter Söderman

**LOGO NAVN**  
 Adresse:  
 Telefon:  
 Oppdragsansvarlig:

**LOGO NAVN**  
 Adresse:  
 Telefon:  
 Oppdragsansvarlig:

**LOGO NAVN**  
 Adresse:  
 Telefon:  
 Oppdragsansvarlig:

Prosjekt: **KRAFT II**  
 Oppdragsgiver: **Norges arktiske studentsamskipnad**

Totalentreprenør:  
 Entreprenørkompaniet Nord AS  
 Postboks 2435  
 9272 Tromsø



Tegningstittel: <b>PLAN 01 OVERSIKTSTEGNING</b>		Målestokk (gjelder A1): <b>1 : 300</b>	
Fase: <b>ARBEIDSTEGNING</b>		Revisjon: <b>F1-1</b>	
Dato: 2016-08-26	Oppdragsnummer: 5162942	Tegningsnummer: 02 01 A 020 20 001	Revisjon: F1-1

NB! Tegning nedskalert til 1:300 i A3