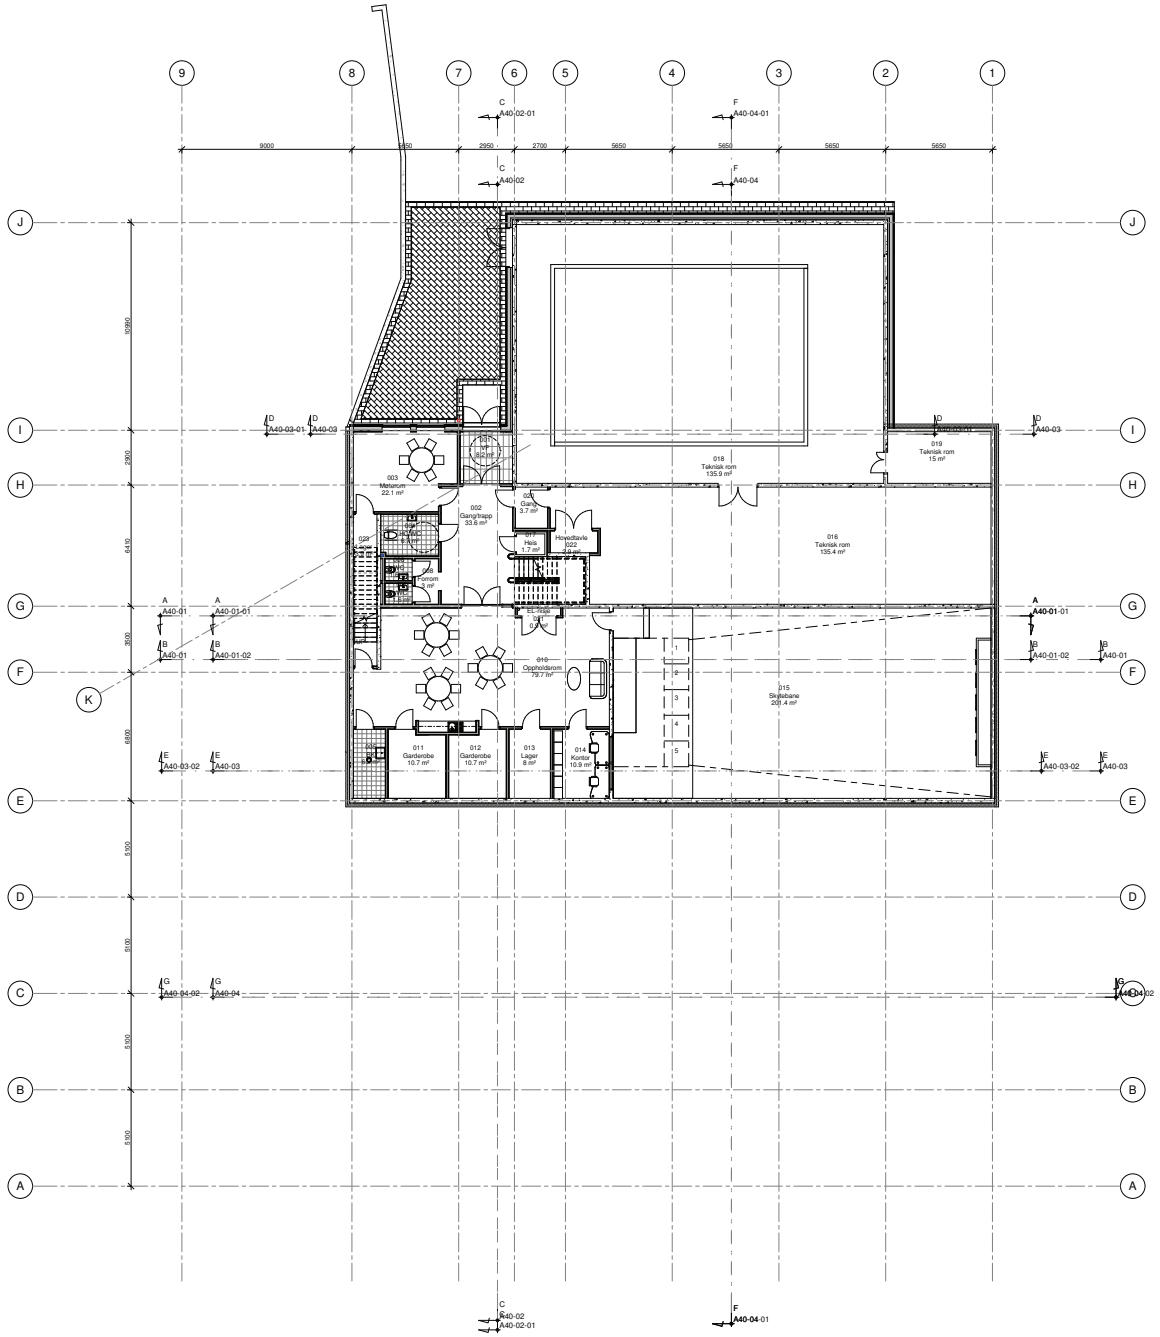

Tegn.nr.	A20-01
Rev.	
Status	AS BUILT

Overflatebehandling golv Kfr tegning A20-62-01

Revisjon:	Retting:	Dato:	Sign.:	Kfr.:

ARCON prosjekt as

Oppdragsgiver:	GL-Bygg AS	Prosj.leder:	ÅN
Prosjekt:	Flebrukshall på Jøa	Tegn:	GL
Tegningstittel:	Plan kjeller	Kontr:	ÅN
		Dato:	03.10.16
Prosjektnr: 3451-104	Tegn.nr: A20-01	Rev:	Format: A0	Målestokk: 1 : 100

ARKITEKTER AS
RÅDGIVENDE INGENIØRER

Adresse: Verftsgata 11, Steinkjer
Telefon: 74 27 65 00
Telefax: 74 27 65 01
E-post: arcon@arcon.no

30.09.2016 08:20:05


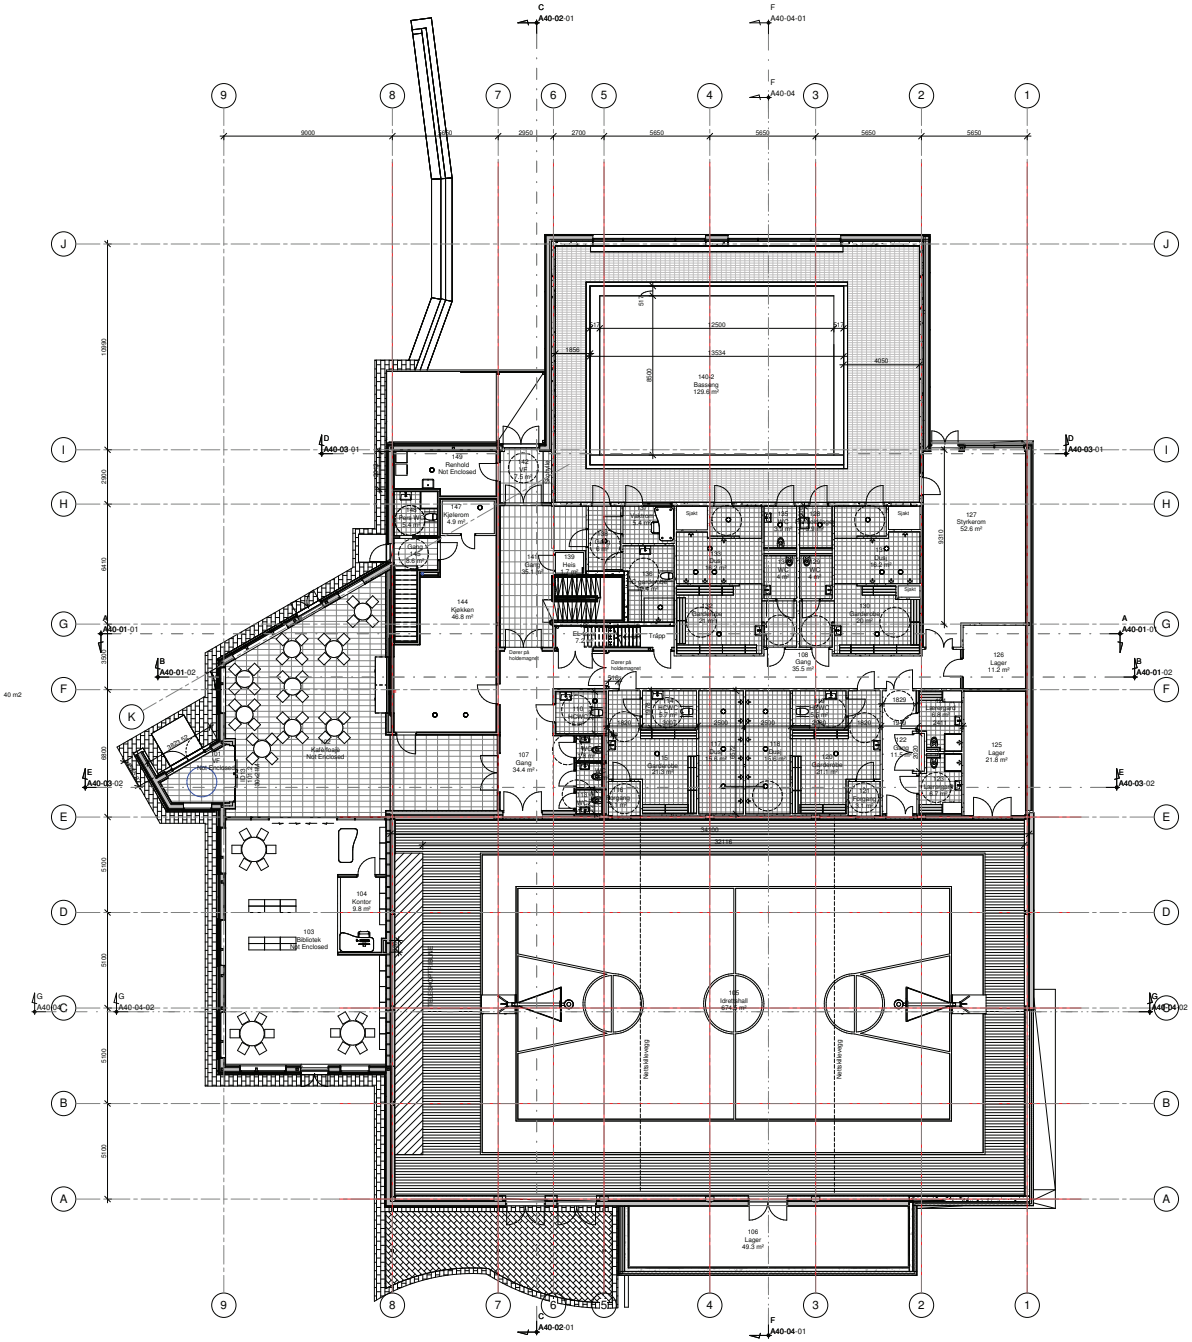
1402
Bassseng
129.6 m²
140
Renhold
Not Enclosed
141
Kjølerom
4.9 m²
142
Gang
1.4 m²
143
Renhold
Not Enclosed
144
Kjøkken
46.8 m²
145
Gang
1.4 m²

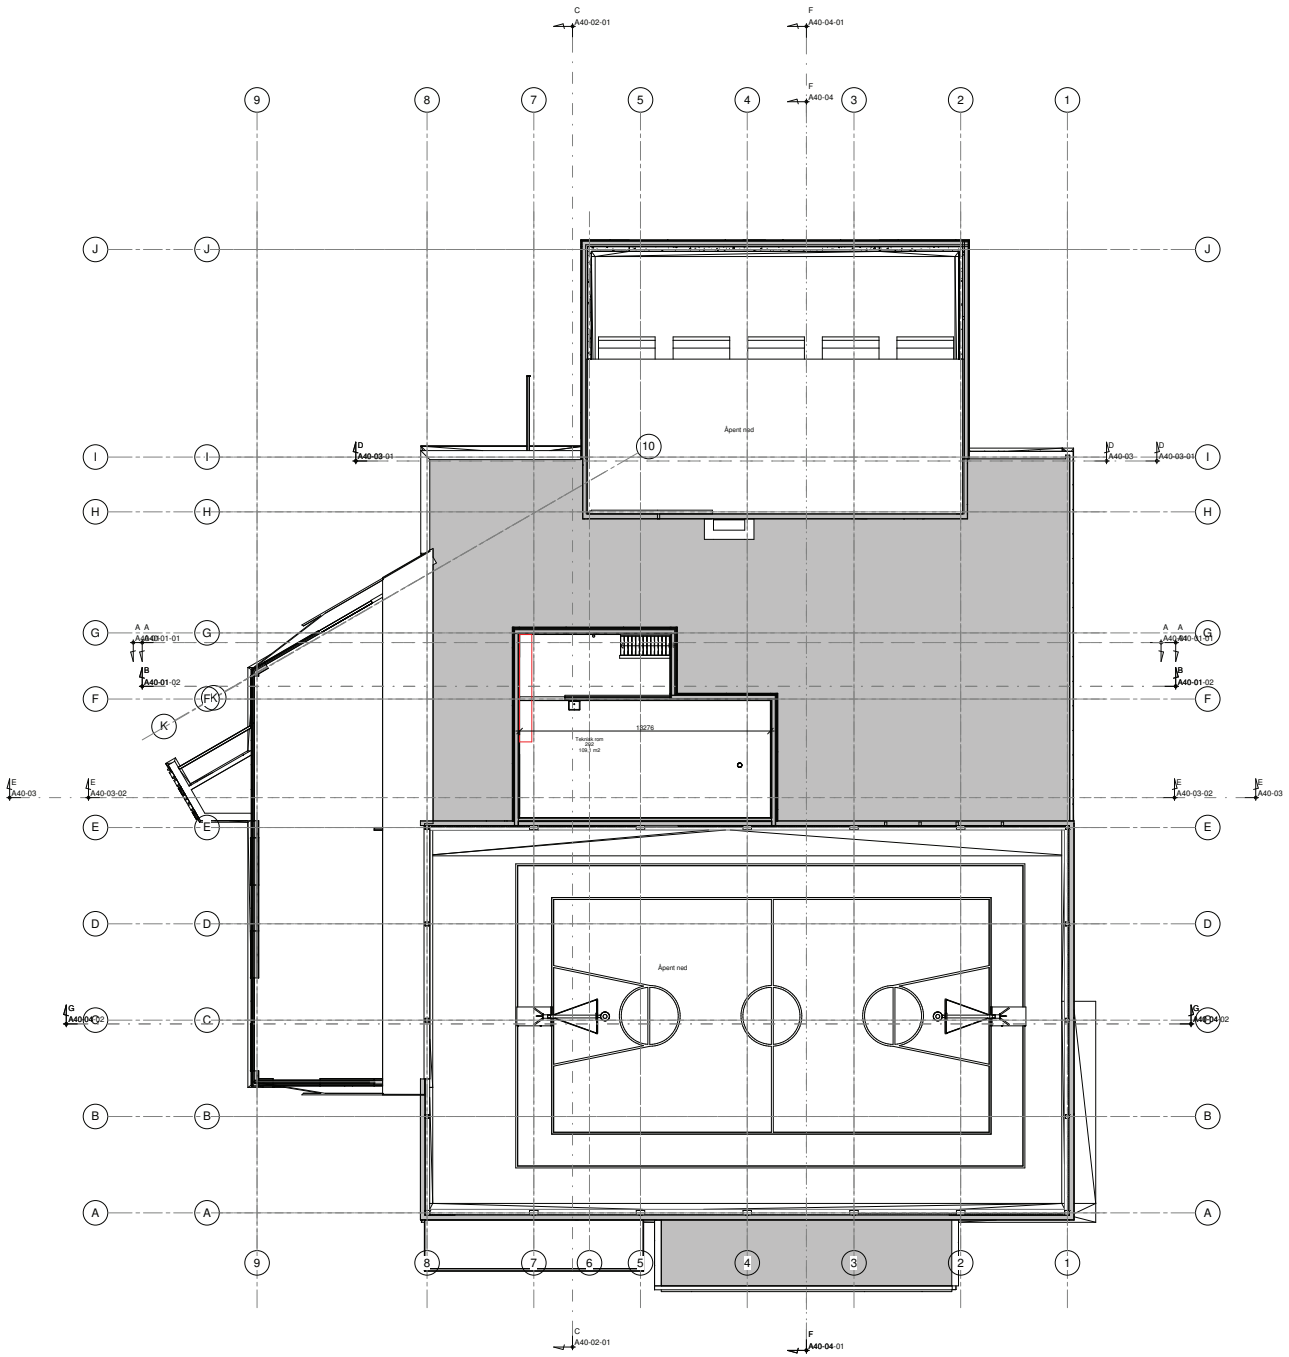

Overflatebehandling golv Kfr tegning A20-62-03

Tegn.nr.	A20-03
Rev.	
Status	AS BUILT

Revisjon:	Retting:	Dato:	Sign.:	Kfr.:

ARCON prosjekt as

ARKITEKTER AV RÅDGIVENDE INGENIØRER

E-post: arcon@arcon.no

Oppdragsgiver:	GL-Bygg AS
Prosjekt:	Flebrukshall på Jøa
Tegningstittel:	Plan 2.etg
Prosj.leder:	ÅN
Tegn.:	GL
Kontr.:	ÅN
Dato:	03.10.16
Prosjektnr:	3451-104
Tegn.nr.:	A20-03
Rev.:	
Format:	A0
Målestokk:	1 : 100

03.09.2016 08:24:42

