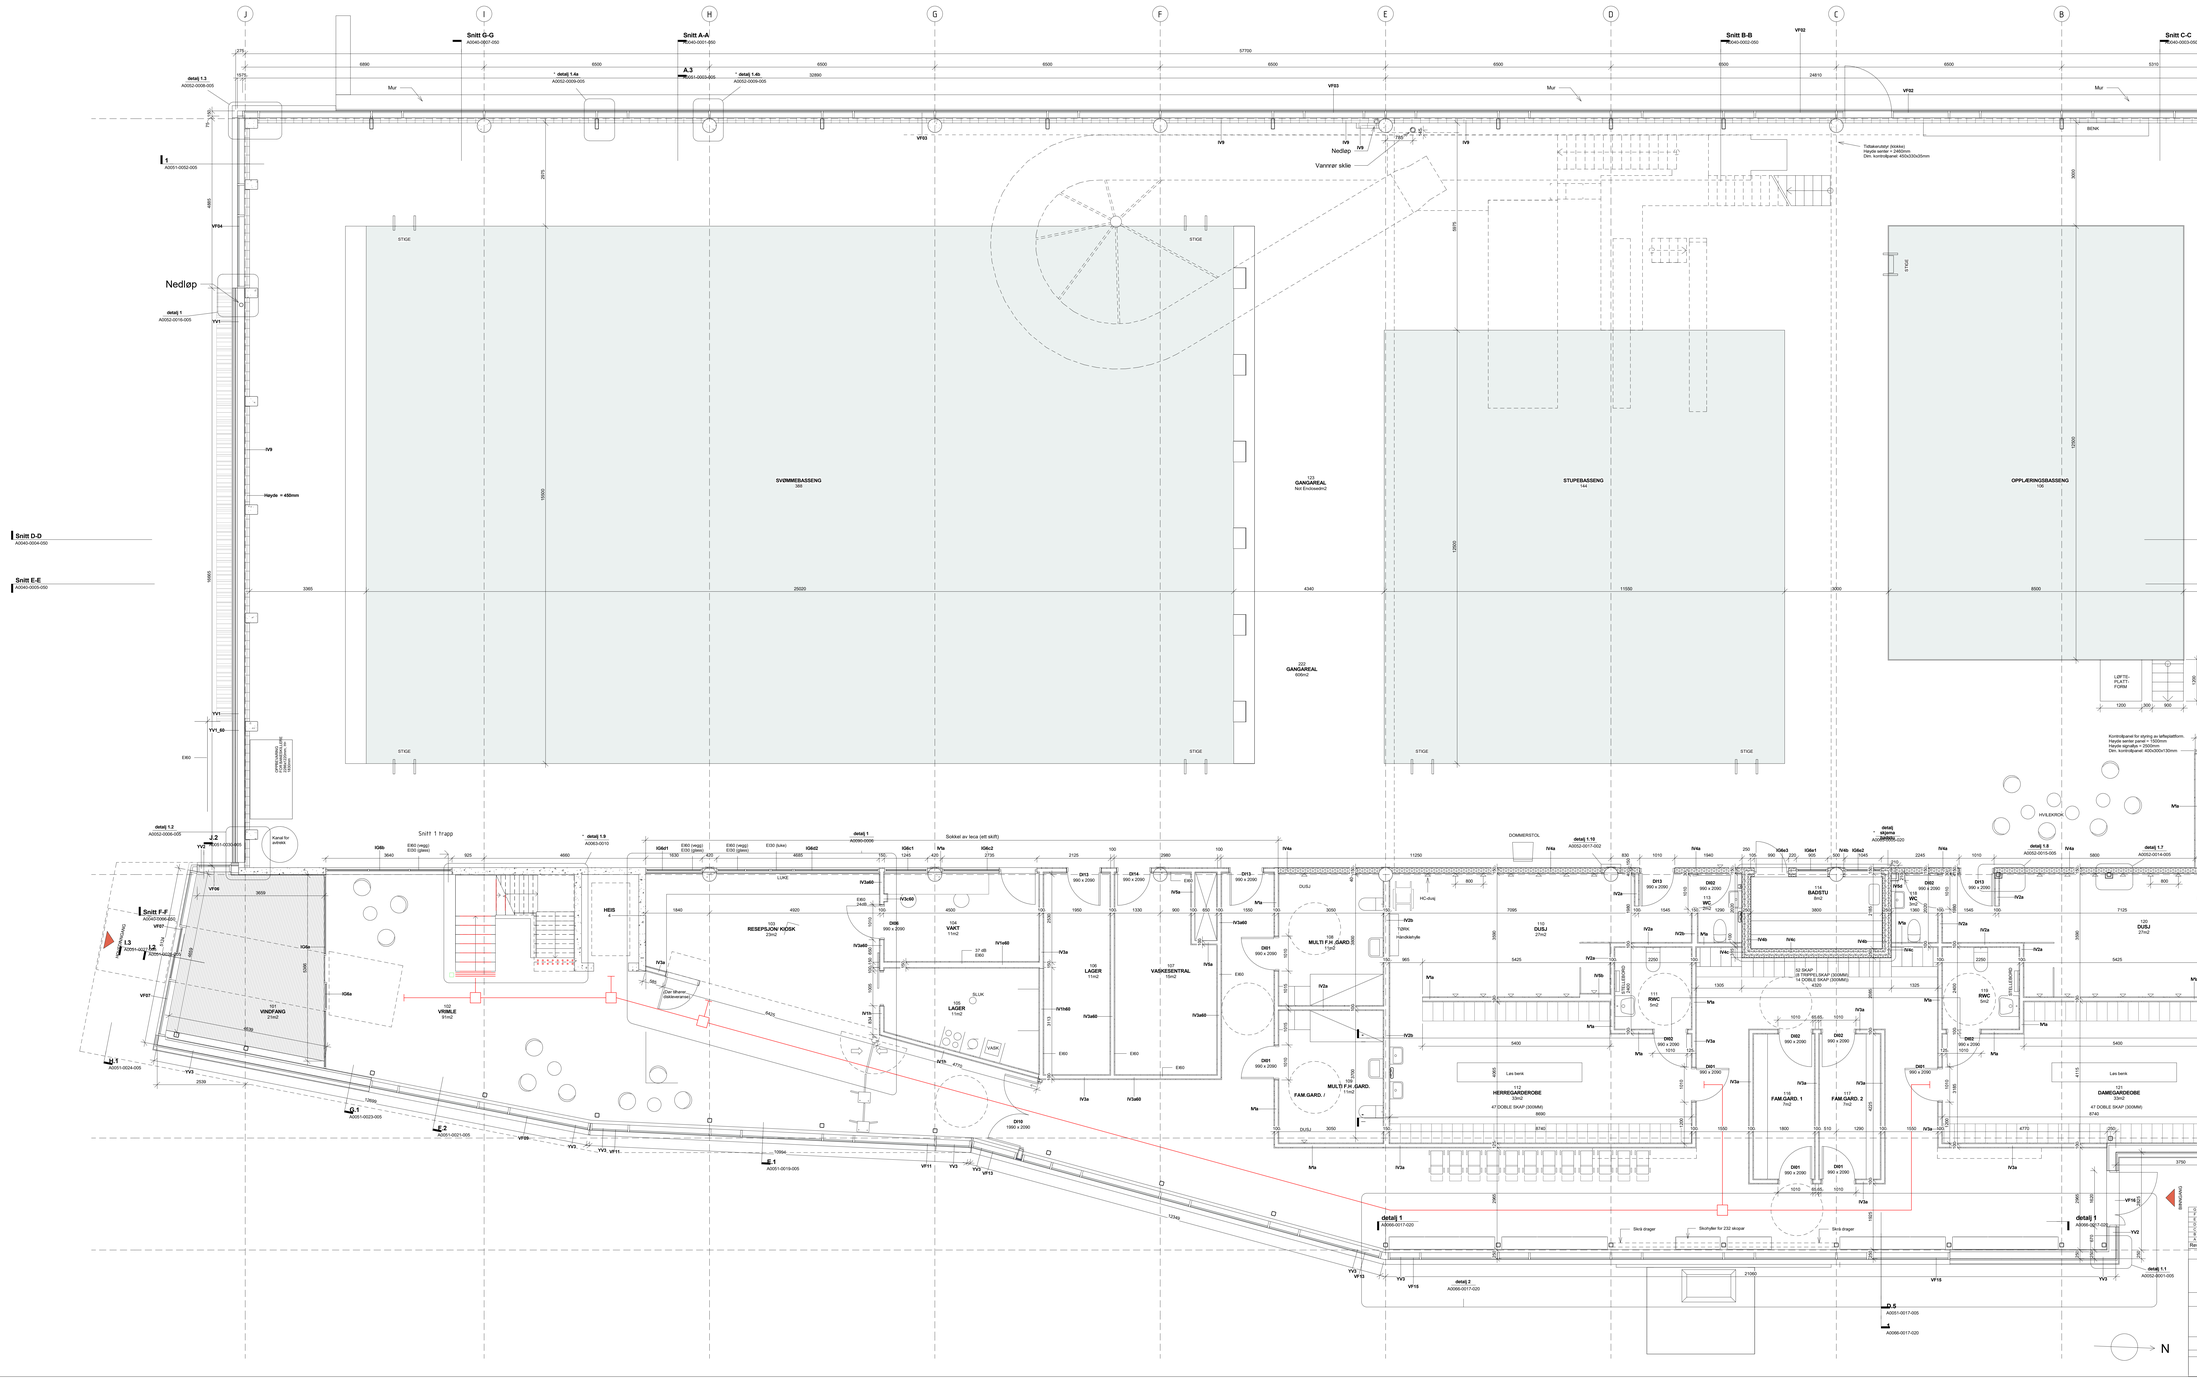
Snitt G-G
A0040-0001-050
Snitt A-A
A0040-0001-050
Snitt B-B
A0040-0002-050
Snitt C-C
A0040-0003-050
Snitt D-D
A0040-0004-050
Snitt E-E
A0040-0005-050
Snitt F-F
A0040-0006-050
Snitt 1 trapp
detalj 1.3
A0052-0008-005
detalj 1.4a
A0052-0009-005
detalj 1.4b
A0052-0009-005
detalj 1.5
A0052-0013-005
detalj 1.6
A0052-0010-005
detalj 1.2
A0052-0006-005
detalj 1.9
A0063-0010
detalj 1.10
A0052-0017-002
detalj 1.8
A0052-0015-005
detalj 1.7
A0052-0014-005
detalj 1
A0051-0052-005
detalj 1
A0052-0016-005
Nedløp
Vannrør skile
Tilbakeslagsventil DN80
Tilgjengelig for rensing
Dim. kontrollpanel: 400x300x250mm
Kontrolskjerm for styring av løftepiattform.
Høyde senter panel = 1500mm
Høyde signalbjø = 2000mm
Dim. kontrollpanel: 400x300x130mm
Høyde = 450mm
Kanal for antenne
Over tilhører stålkonstruksjon
SVØMMEBASSENG
388
123
GANGAREAL
Net Enlisteareal2
STUPEBASSENG
144
OPPLÆRINGSBASSENG
106
222
GANGAREAL
868m2
RESEPSJON/ KIOSK
104 m2
VINDFANG
VASKESENTRAL
15m2
LAGER
11m2
MULTI F.H.GARD.
11m2
FAM.GARD. I
DUSJ
27m2
HERREGARDEROBE
33m2
47 DOBLE SKAP (300MM)
BADSTU
8m2
DAMEGARDEROBE
33m2
47 DOBLE SKAP (300MM)
FAM.GARD. 1
FAM.GARD. 2
RWC
5m2
WC
3m2
Skrå drager
Skotryller for 232 skopar
Veggtyper innvendig:
Veggtyper yttervegger:
Arkitekt
HLR arkitektur as
C.Sundts gate 1
5004 Bergen
Voss kommune
Vossabadet
Plan 1. etg. (A0+)
Prosjekt nr.: 391
Dato: 17/01/17
Målestokk: 1 : 50
Tegnet av: rw
Kontroll: ee
Filsøkn: J:\Aktive Prosjekter\Voss\Voss svømmebad_arkitekt_ekspedisjon\
Tegningsnr.: A0020-0101-050-A0
Rev.: G
Fase - Som bygget
Dato
Tegn.
Kontr.
CONSTRUCTA Ingeniører AS
SWECO
GNR.
BNR.
DWG-STATUS: IFR